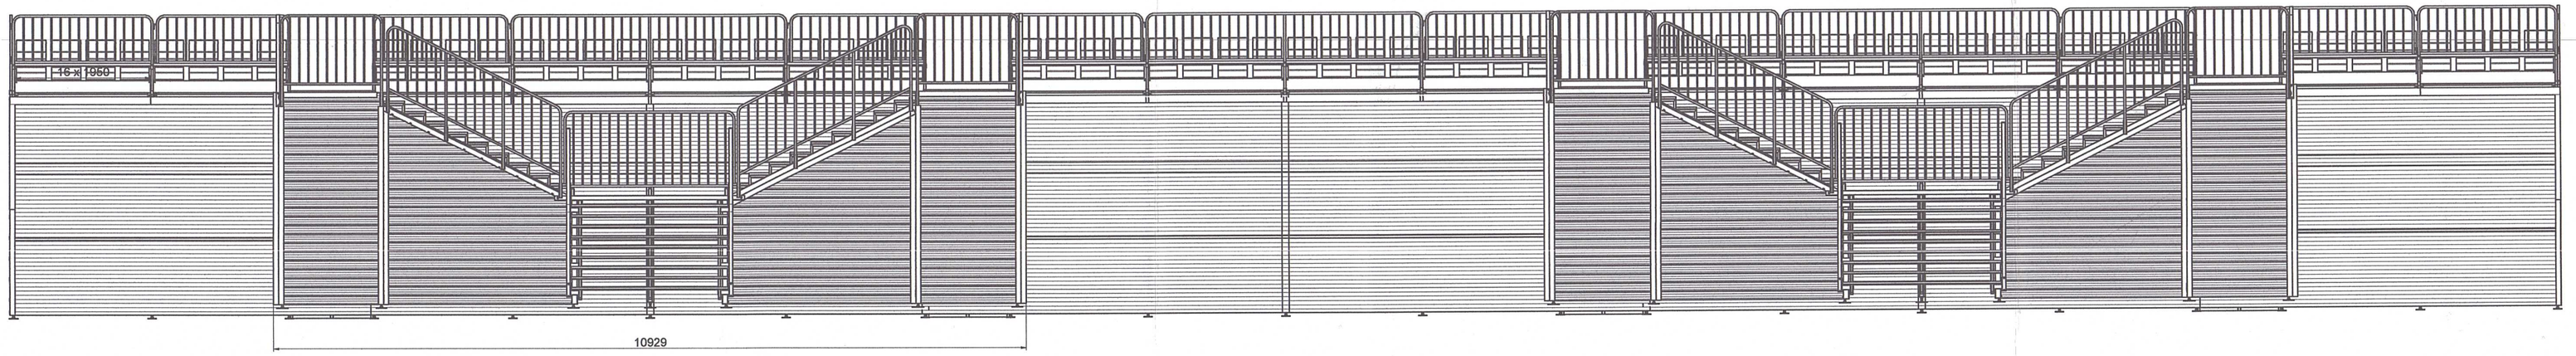

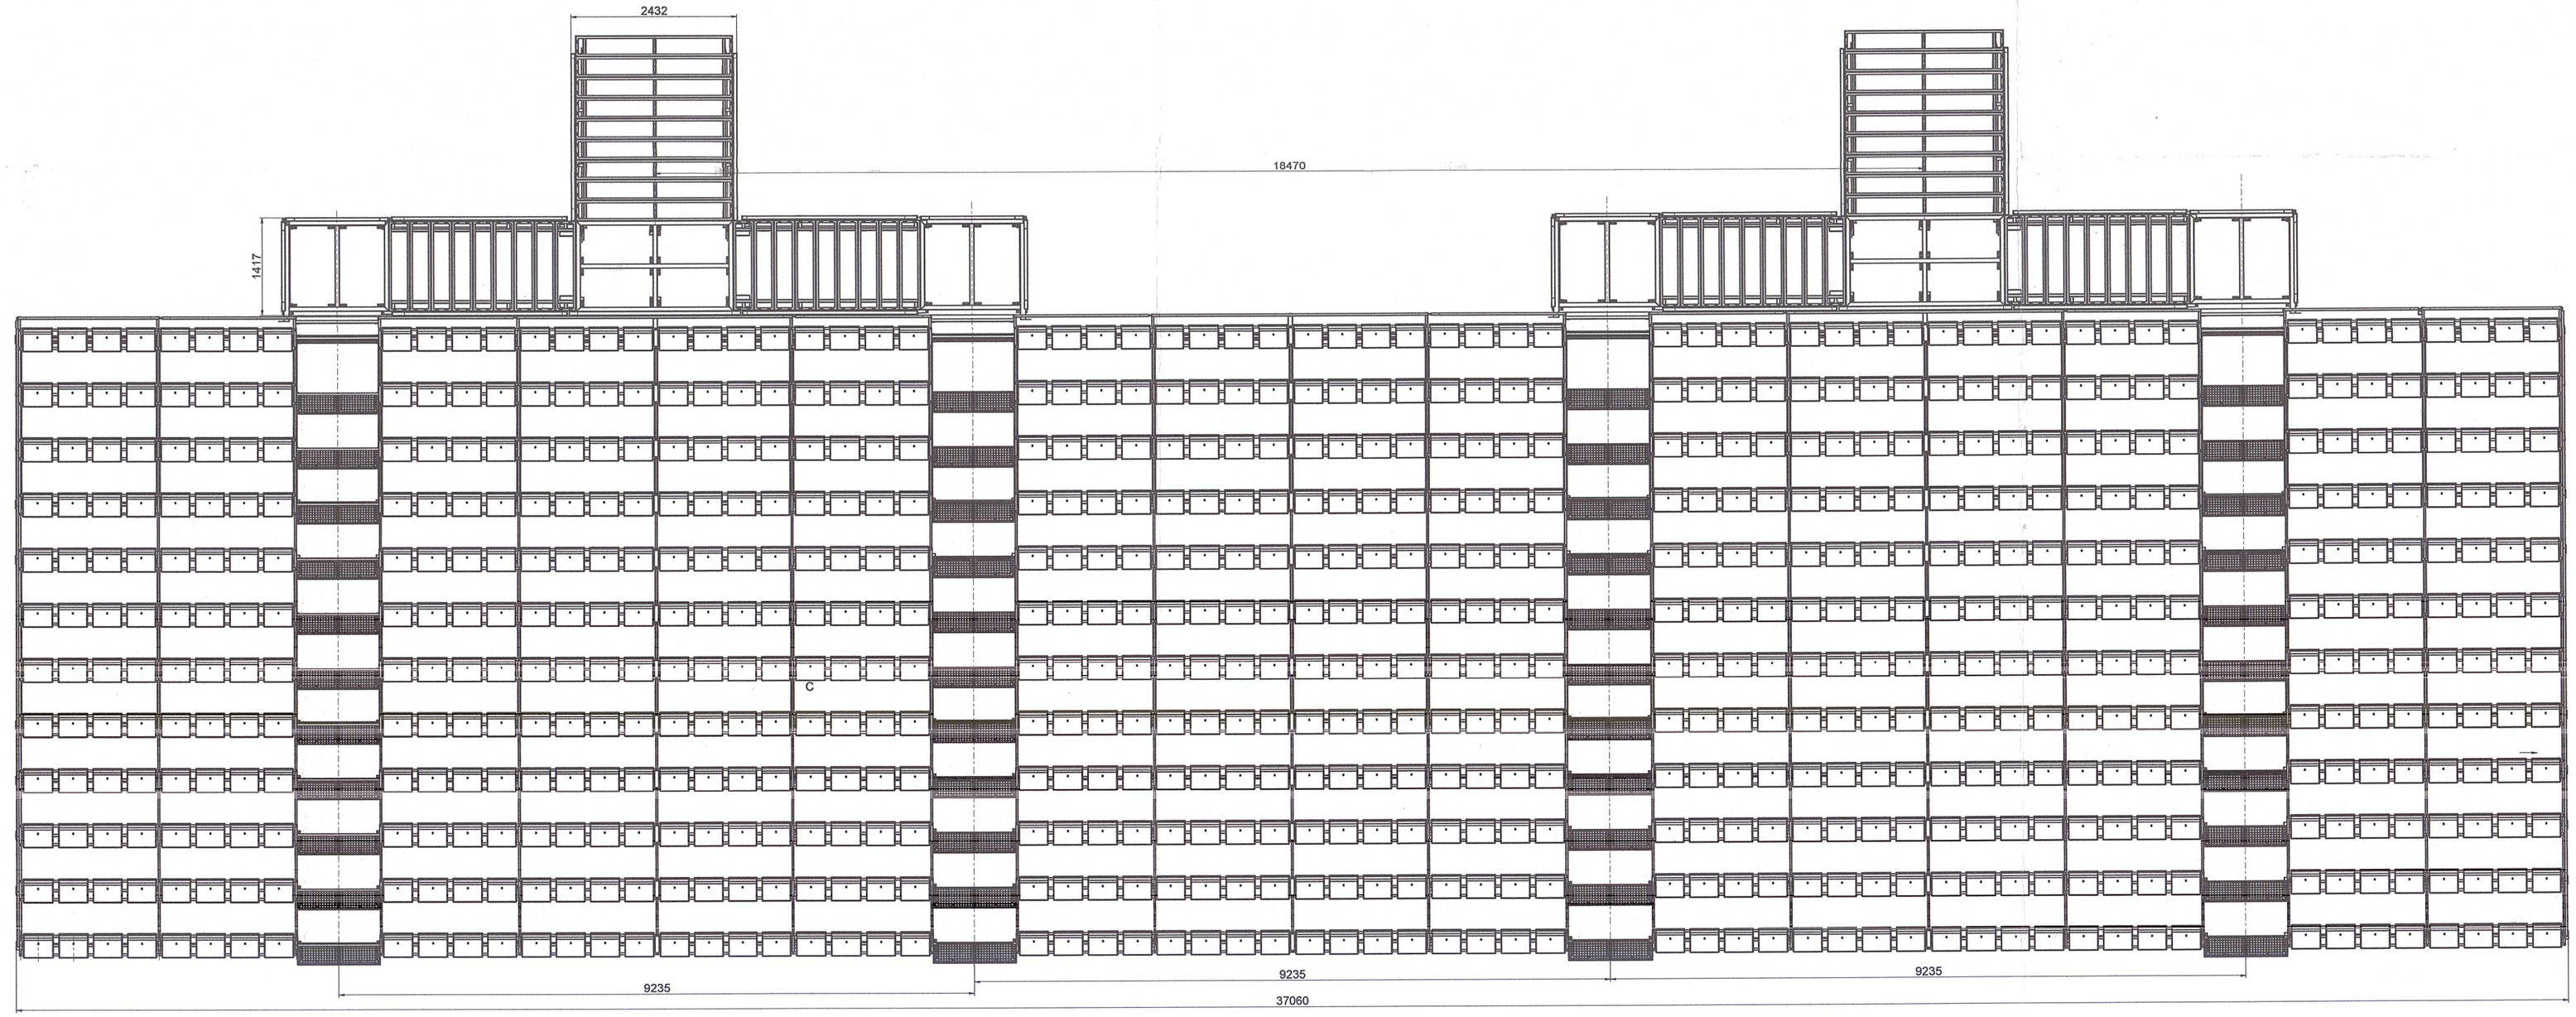

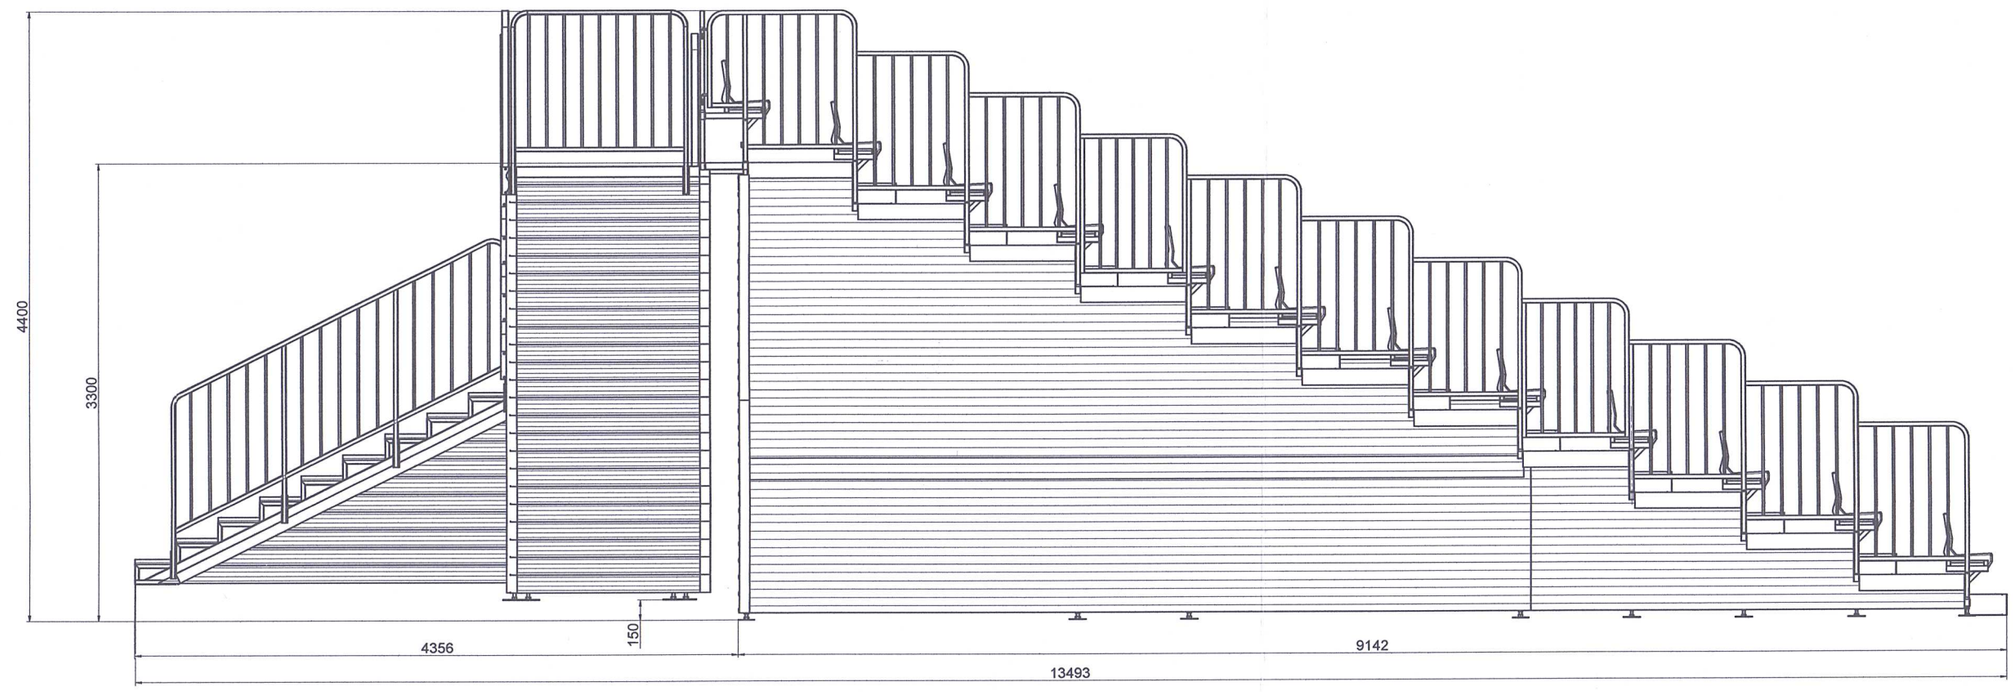

Trybuna niezadaszona, 12-to rzędowa gospodarzy - 1 szt.

1. Konstrukcja stalowa z profili zamkniętych.
2. Podstopnie z blachy profilowanej.
3. Pomosty komunkacyjne z kraty pomostowej zgrzewanej.
4. Bariery ochronne z tyłu i z boków.
5. Wszystkie elementy stalowe ocynkowane ogniowo.
6. Regulacja wysokości trybuny.
7. Trybuna przytwierdzona do podłoża kotwami chemicznymi.
8. Pojemność trybuny 768 m-c. Krzeselka plastikowe z wysokim oparciem. Kolor czerwony.

DOKUMENTACJA POWYKONAWCZA

DOKUMENTACJA POWYKONAWCZA

ZA ZGODNOŚĆ Z ORYGINAŁEM
PRO-INVEST
Szymon Tomaszewski
Kierownik budowy
Nr upr. SLK/4604/OWBK/13

„BestSportPro" Sp. z o.o.
ul. Grunwaldzka 5
34-300 ŻYWIEC
NIP 937-23-53-143

CZŁONEK ZARZĄDU
Michał Habdas

Poz.	Ilość	Nazwisko	Podpis	Data	Zlecenie: Niepołomice		
Konstr.		J. Jagła		2.09.2014	Materiał	Nazwa materiału	Masa
Sprawdz.		S. Górka					
Zatwierdz.							
Podz.		Nazwa projektu: Trybuna 12rz. - gospodarze.				Kopia	Format
1:25		Nazwa części: Widoki					
BEST SPORT		34-300 ŻYWIEC ul. Grunwaldzka 5			Zamówienie nr:		
					W tytule: PW2/092014/N-ce		